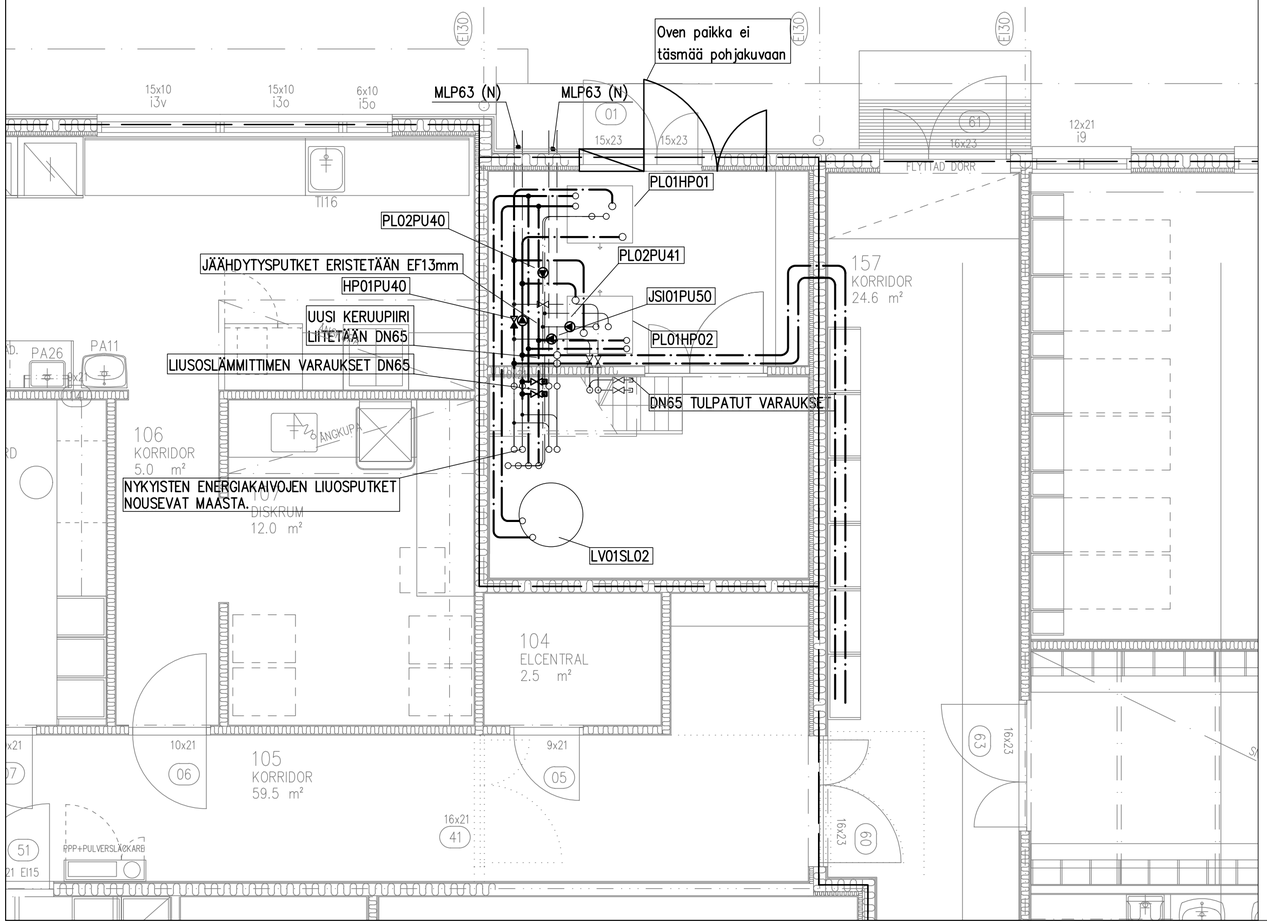

LV-MERKINNÄT

~~—~~ = URAKKARAJA
× = PURETTAVA ASENNUS
LIV = LÄMMITYSVERKOSTO, IV-PATTERIT
L = LÄMMITYSVERKOSTO, PATTERIT
JIV = JÄÄHDYTYSVERKOSTO, IV-PATTERIT
(N) = NYKYINEN ASENNUS

-NYKYISET ASENNUKSET ESITETTY OHUELLA VIIVALLA JA/TAI MERKINNÄLLÄ (N).
~~-LÄMMITYSLAITTEIDEN KYTKENNÄT L18500 KUVAN MUKAAN.~~
-KANNAKOINTI TEHDÄÄN LVI-KORTIN 12-10370 MUKAISESTI.
-LÄMPÖPUTKIPARI (MENO/PALUU) AINA SAMANKOKOISET ELLEI TOISIN MAINITTU.
-TYHJENNYKSET VARUSTETAAN SULKUVENTTIILEILLÄ JA ASENNETAAN VERKOSTON ALIMPAAN KOHTAAN.
-ILMANPOISTIMET VARUSTETAAN SULKUVENTTIILEILLÄ JA ASENNETAAN VERKOSTON KORKEIMPAAN KOHTAAN.
-PURKAMINEN/JÄLLEENRAKENTAMINEN/UUSIMINEN (RU)

Muutos | Suunn. | Pvm

K.osa/Kylä: BÖLE	Kortteli/Tila: 40	Tontti/Rn:o: 1	Viranomaisten arkistointimerkintöjä varten
Rakennustoimenpide: SANEERAUS			Piirustuslaji: LÄMMITYS- JA JÄÄHDYTYSJÄRJESTELMÄT; Juoks.n:o
Rakennuskohteen nimi ja osoite: BÖLE DAGHEM, HEMSKOGSGRÄND 3, 65610 KORSHOLM			Piirustuksen sisältö: 1. KERROS; Mittakaava: 1:50

SWECO	SWECO FINLAND OY ILMALANPORTTI 2 00240 HELSINKI PUH. 020 739 3000 www.sweco.fi	Suunn. 1B3F Tark. EEMR Hyv. EEMR	Suunnitteluvaiheen, työn n:o: LVI 20413071.032	Piir.n:o: L10100; Muutos
Pvm: 08.12.2023	Allekirjoitus: EERIK MÄKITALO		Tiedosto: L10100.DWG	Sivuja: 1